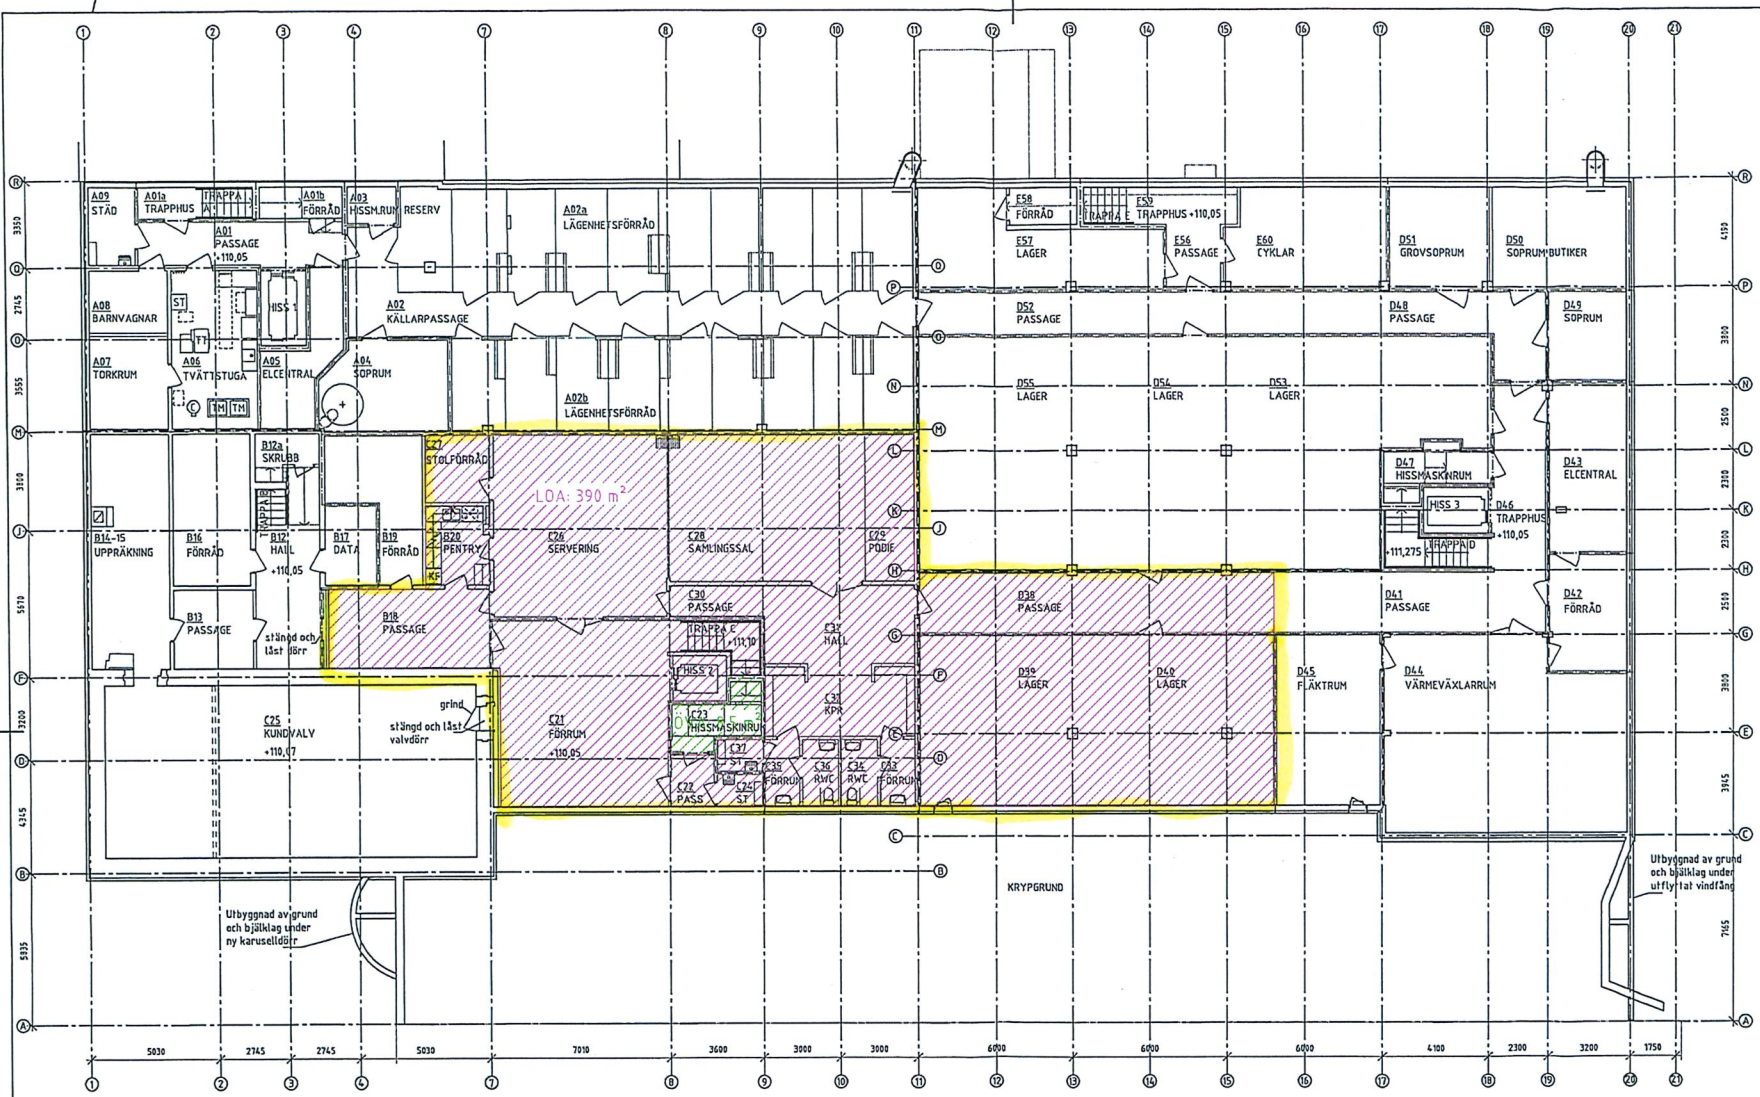

PLAN 1 – AREABERÄKNING

(LOA) LOKALAREA
PLAN 1: 390 m²

(ÖVA) ÖVRIG AREA
PLAN 1: 8.5 m²

SKALA 1:200 0 10 20 m

HUVUDHANDLING

BET	ANT	ÄNDRINGEN AVSER	SIGN	DATUM

RELATIONSRITNING

Kv. Köpmannen 26, Tibro
GALLERIAN
ombyggnad

Bengt Stiernströms Arkitektkontor KB
S:t Sigfrids gata 12, 541 30 Skövde
Tel: 0707-211 448
E-post: bengt@stiernstrom.se

UPPDRAG NR	RITAD AV	HANDLÄGGARE
1202-2	B Stiernström	B Stiernström

DATUM 16-03-21 AVSVARIG

PLAN 1, KÄLLARVÅNING

SKALA A1 1:100 A3 1:200 | NUMMER A30:11 | BET