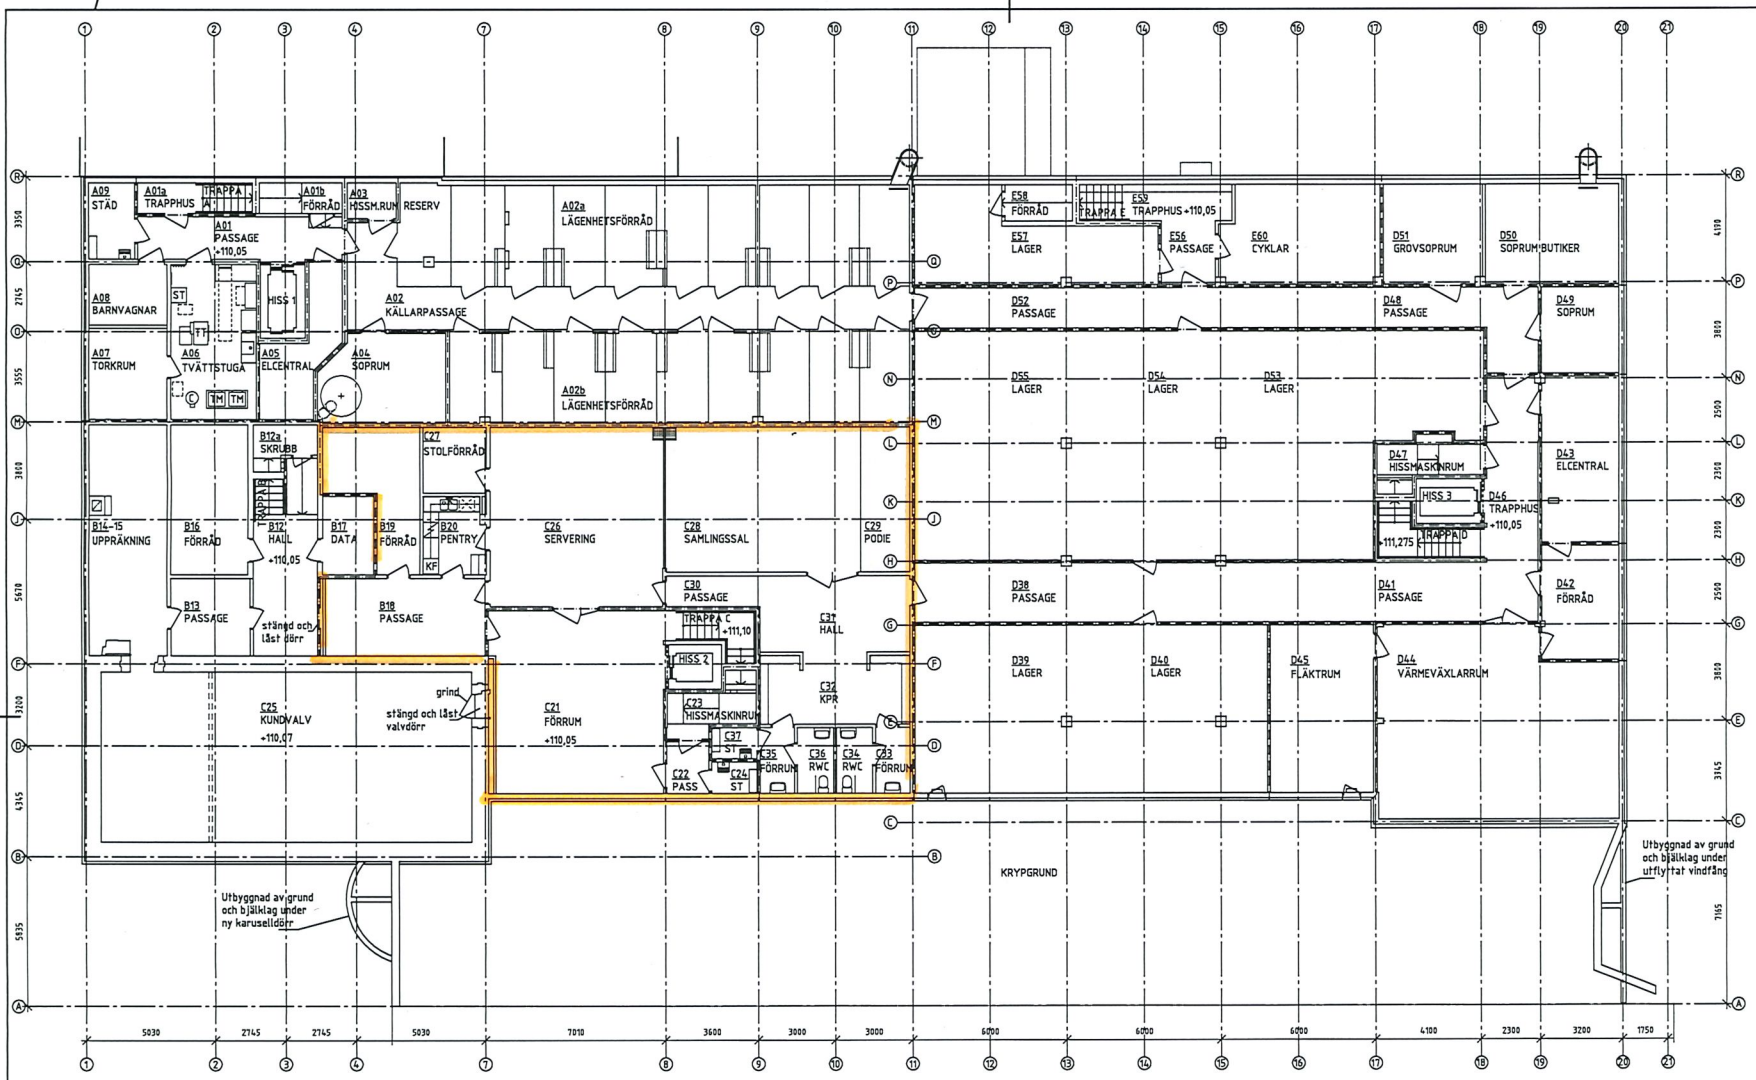

HUVUDHANDLING

0 1 2 3 4 5 6 7 8 9 10m

BET	ÄNT	ÄNDRINGEN AVSER	SIGN	DATUM

RELATIONSRITNING

Kv. Köpmannen 26, Tibro
GALLERIAN
ombyggnad

Bengt Stiernström Arkitektkontor KB
S:t Sigfrids gata 12, 541 30 Skövde
Tel: 0707-211 448
E-post: bengt@stiernstrom.se

UPPDRAG NR	RITAD AV	HANDLÄGGARE
1202-2	B Stiernström	B Stiernström
DATUM	ANSVARIG	
16-03-21		

PLAN 1, KALLARVÅNING

SKALA	NUMMER	BET
A1 1:100 A3 1:200	A30:11	

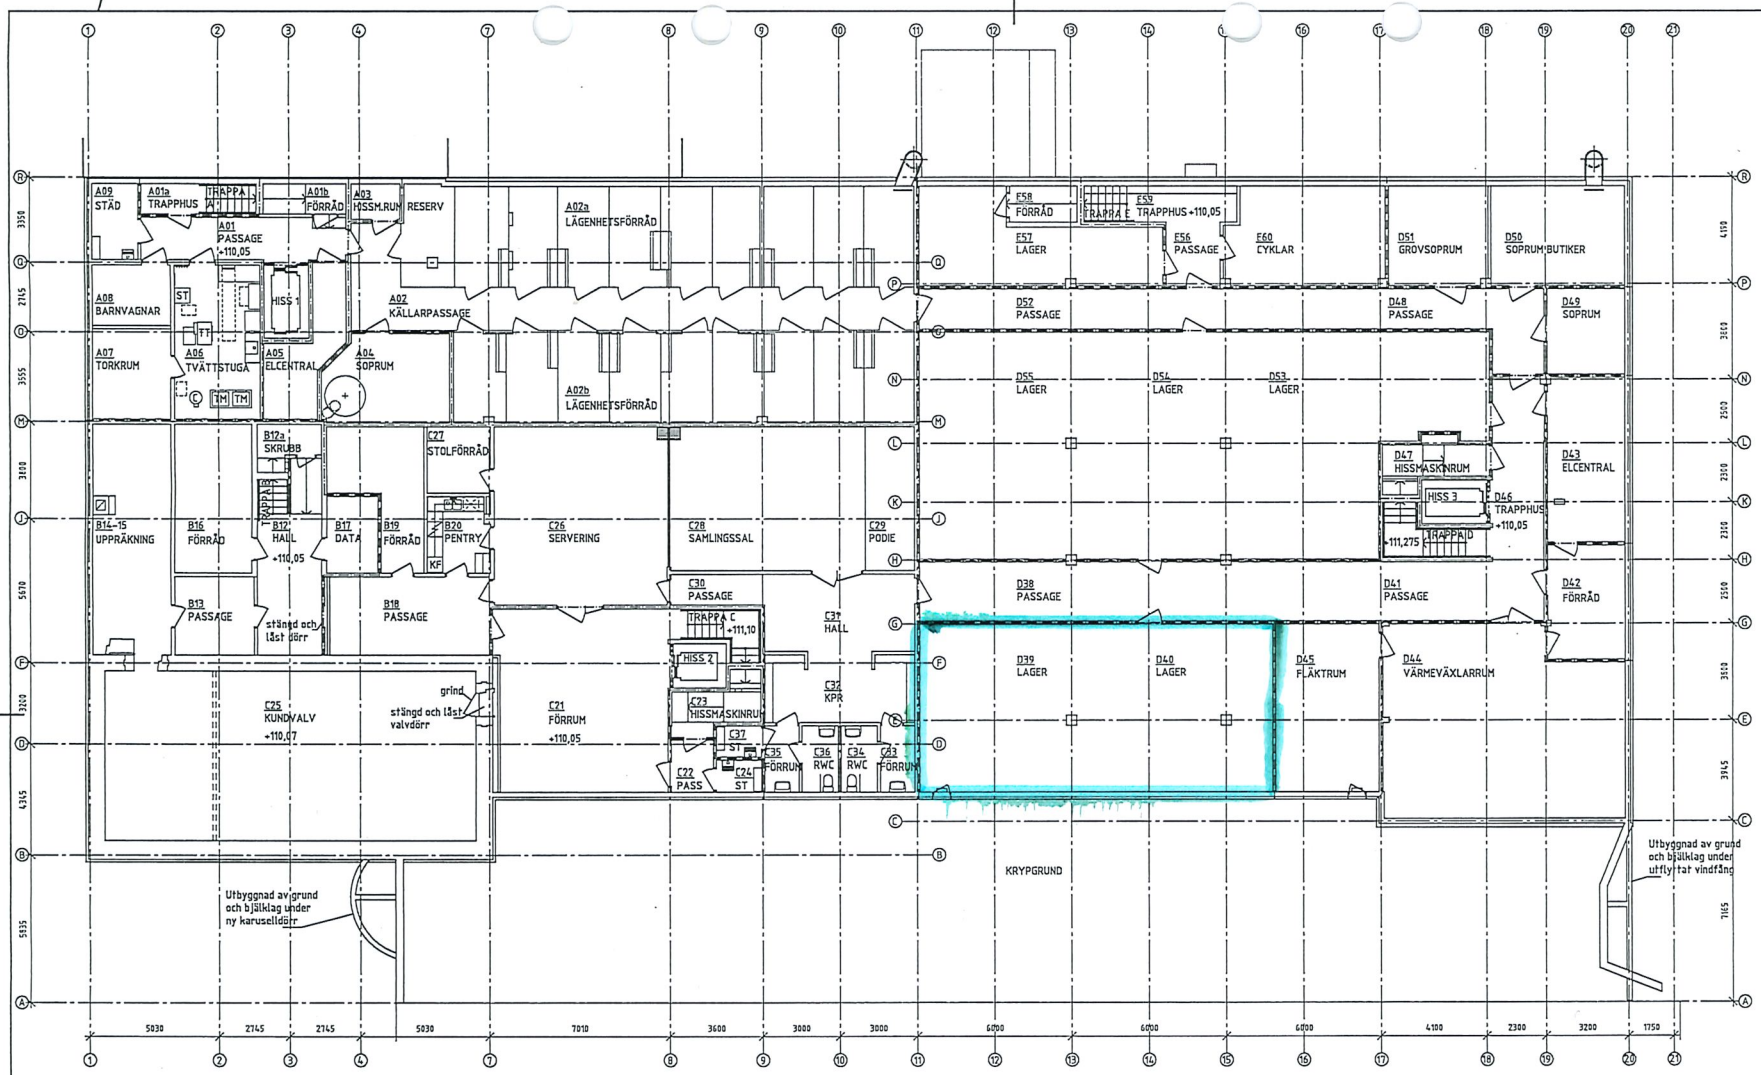

HUVUDHANDLING

0 1 2 3 4 5 6 7 8 9 10m

BET	ÄNT	ÄNDRINGEN AVSER	SIGN	DATUM

RELATIONSRITNING

Kv. Köpmannen 26, Tibro
GALLERIAN
ombyggnad

Bengt Stiernström Arkitektkontor KB
S:t Sigfrids gata 12, 541 30 Skövde
Tel: 0707-211 448
E-post: bengt@stiernstrom.se

UPPDRAG NR	RITAD AV	HANDLÄGGARE
1202-2	B Stiernström	B Stiernström

DATUM 16-03-21 | ANSVARIG

PLAN 1, KALLARVÅNING

SKALA A1 1:100 A3 1:200 | NUMMER A30:11 | BET