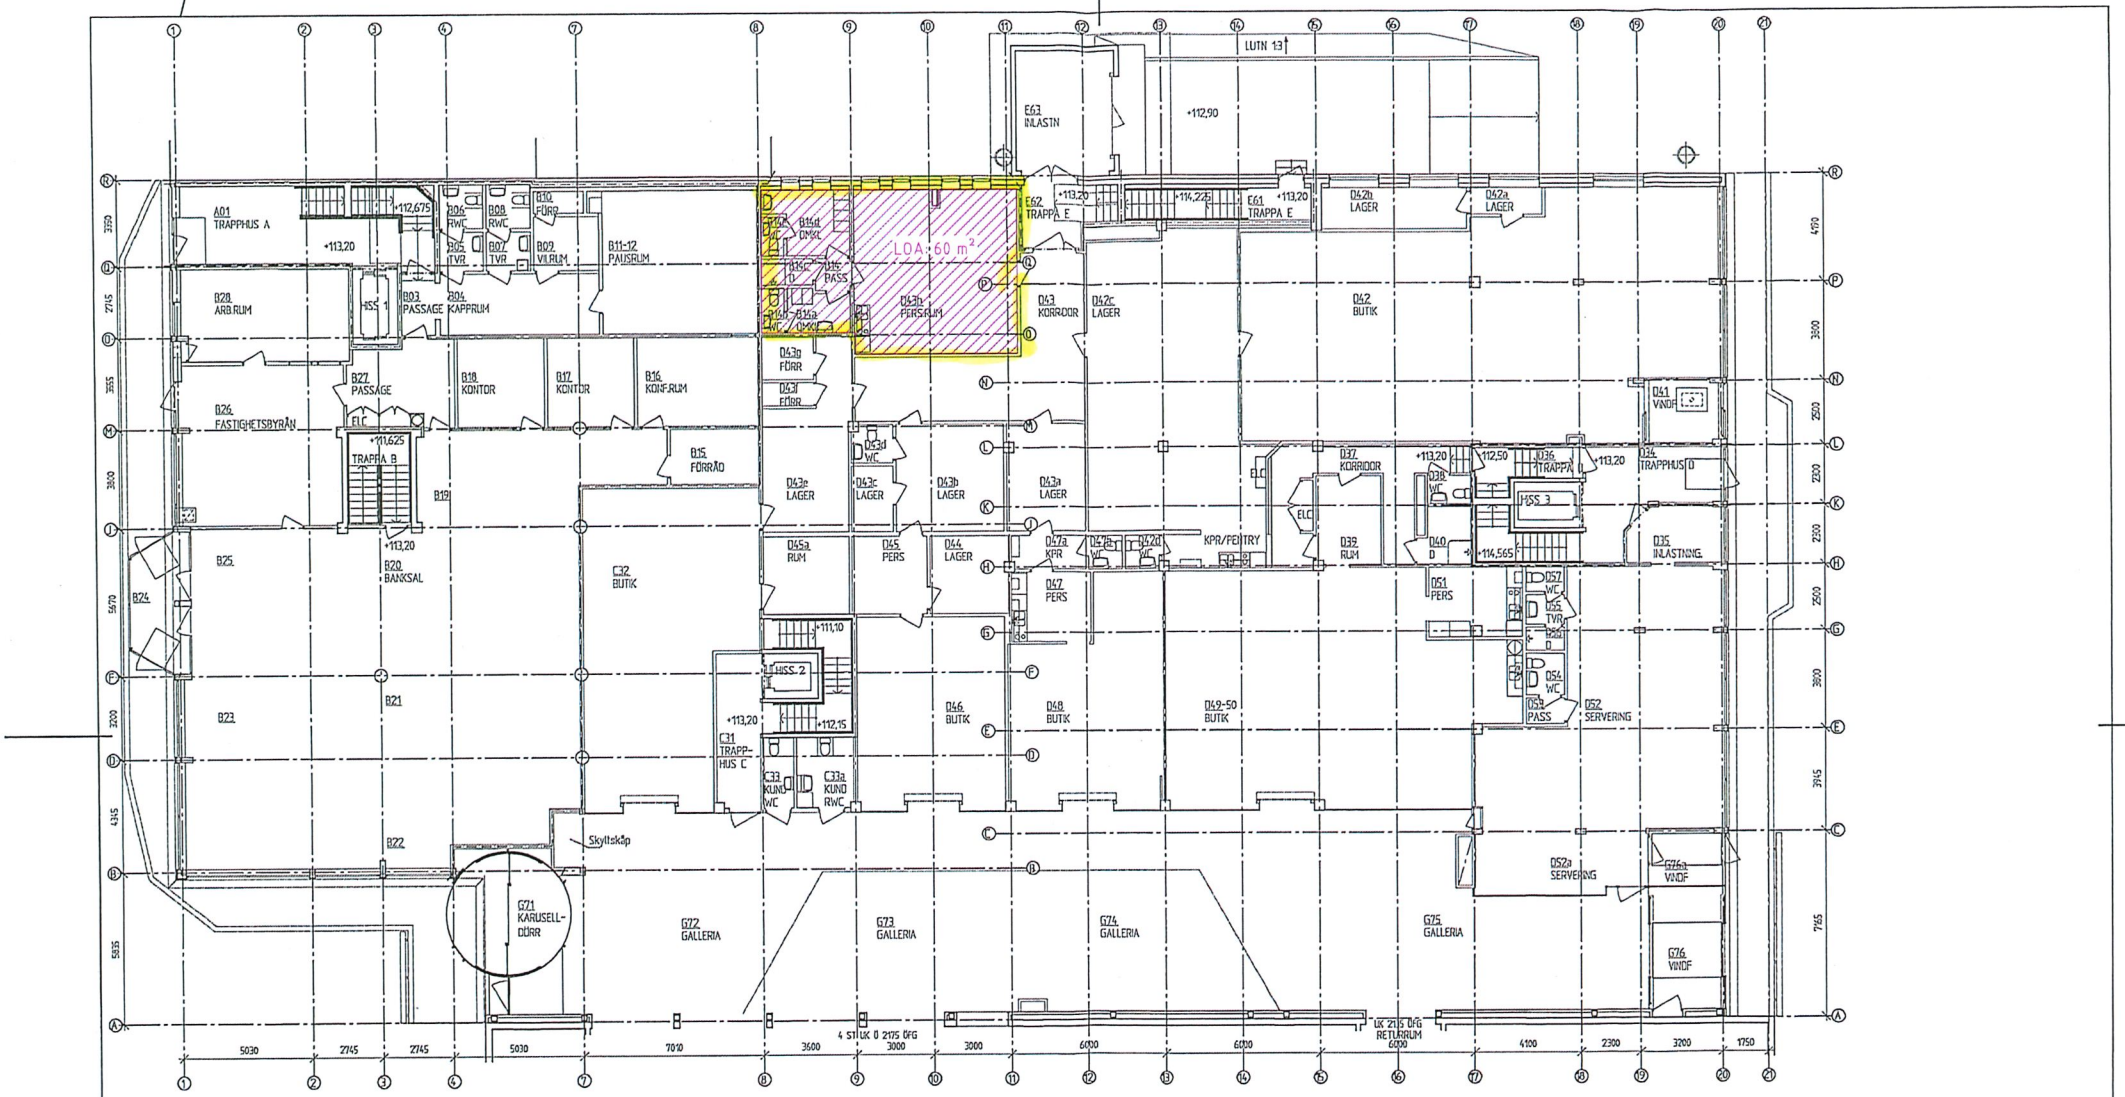


## PLAN 2 – AREABERÄKNING

(LOA) LOKALAREA
PLAN 2: 60 m²

SKALA 1:200 0 10 20 m

HUVUDHANDLING

0 1 2 3 4 5 6 7 8 9 10m

| BET | ÄNT | ÄNDRINGEN AVSER | SIGN | DATUM |
|---|---|---|---|---|

RELATIONSRITNING

Kv. Köpmannen 26, Tibro
GALLERIAN
ombyggnad

Bengt Stiernström Arkitektkontor KB
S:t Sigfrids gata 12, 541 30 Skövde
Tel: 0707-211 448
E-post: bengt@stiernstrom.se

| UPPDRAG NR | RITAD AV | HANDLÄGGARE |
|---|---|---|
| 1202-2 | B Stiernström | B Stiernström |

DATUM 15-10-05 ANSVARIG

PLAN 2, BOTTENVÅNING

SKALA A1 1:100 A3 1:200 | NUMMER A30:21 | BET